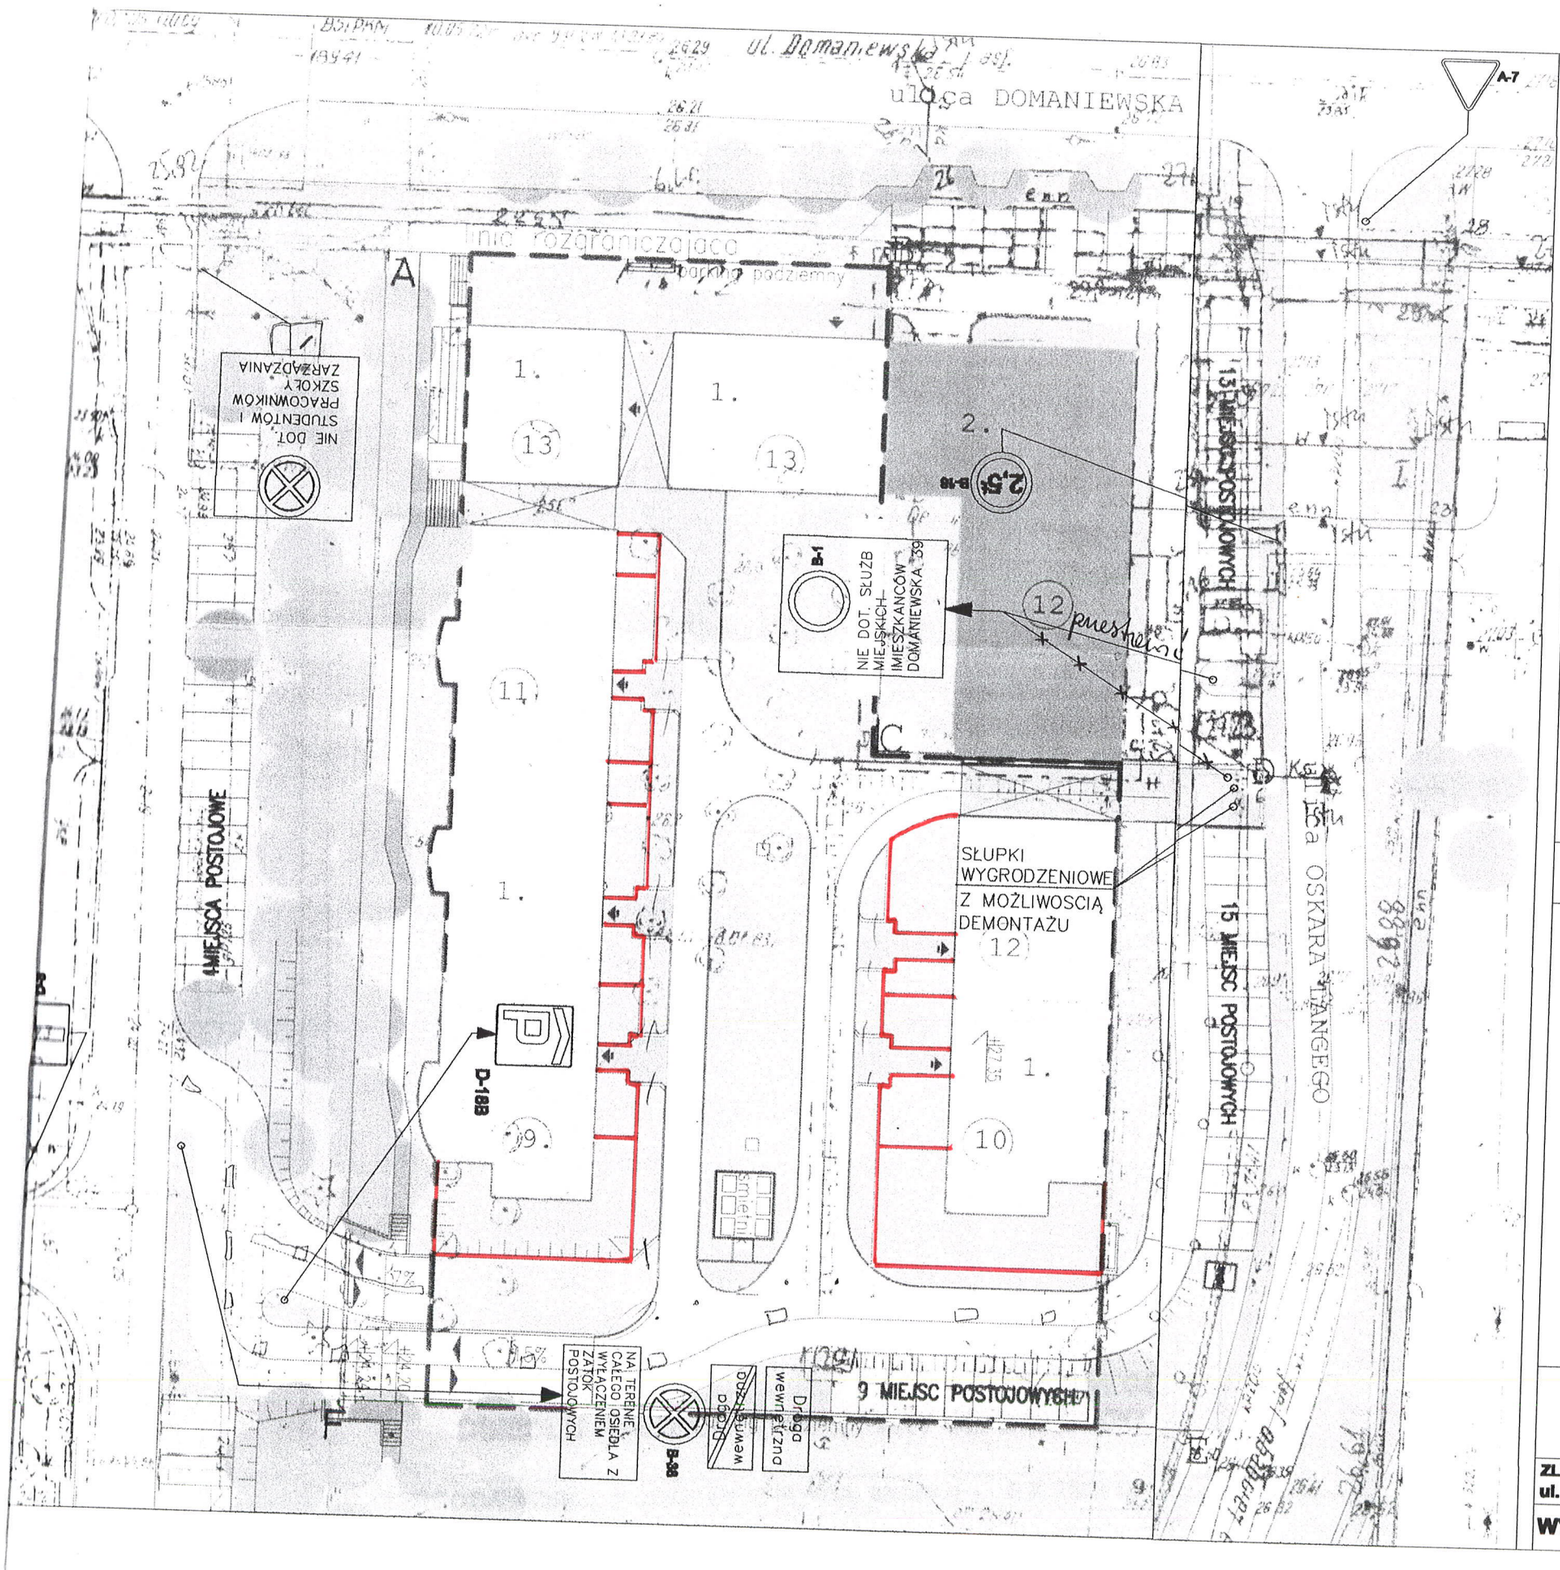

OPINIE / ZATWIERDZENIA / UWAGI

WYDZIAŁ RUCHU DROGOWEGO KOMENDY STOŁECZNEJ POLICJI

ZARZĄDCA DROGI

ZARZĄD DRÓG MIEJSKICH

ZARZĄD DRÓG MIEJSKICH
ul. Chmielna 120
00-801 WARSZAWA
-118-

ZARZĄD DRÓG MIEJSKICH
opiniuje pozytywnie – ~~negatywnie~~
organizację ruchu na drogach wewnętrznych
~~z następującymi uwagami~~:

Z upoważnienia
Prezydenta Miasta Stołecznego Warszawy

mgr inż. Janusz Galas
Inżynier Ruchu m. st. Warszawy

PROJEKT ORGANIZACJI RUCHU ZESPOŁU BUDYNKÓW WIELORODZINNYCH PRZY ULICY LANGEGO.

ZLECENIODAWCA: Wojciech Konratowski **ul. Głębółki 6 02-804 Warszawa**	**PAZDZIERNIK 2002 R.**	
WYKONAŁ: LISZEWSKI	**RYS. NR. 1**	**SKALA: 1 : 500**